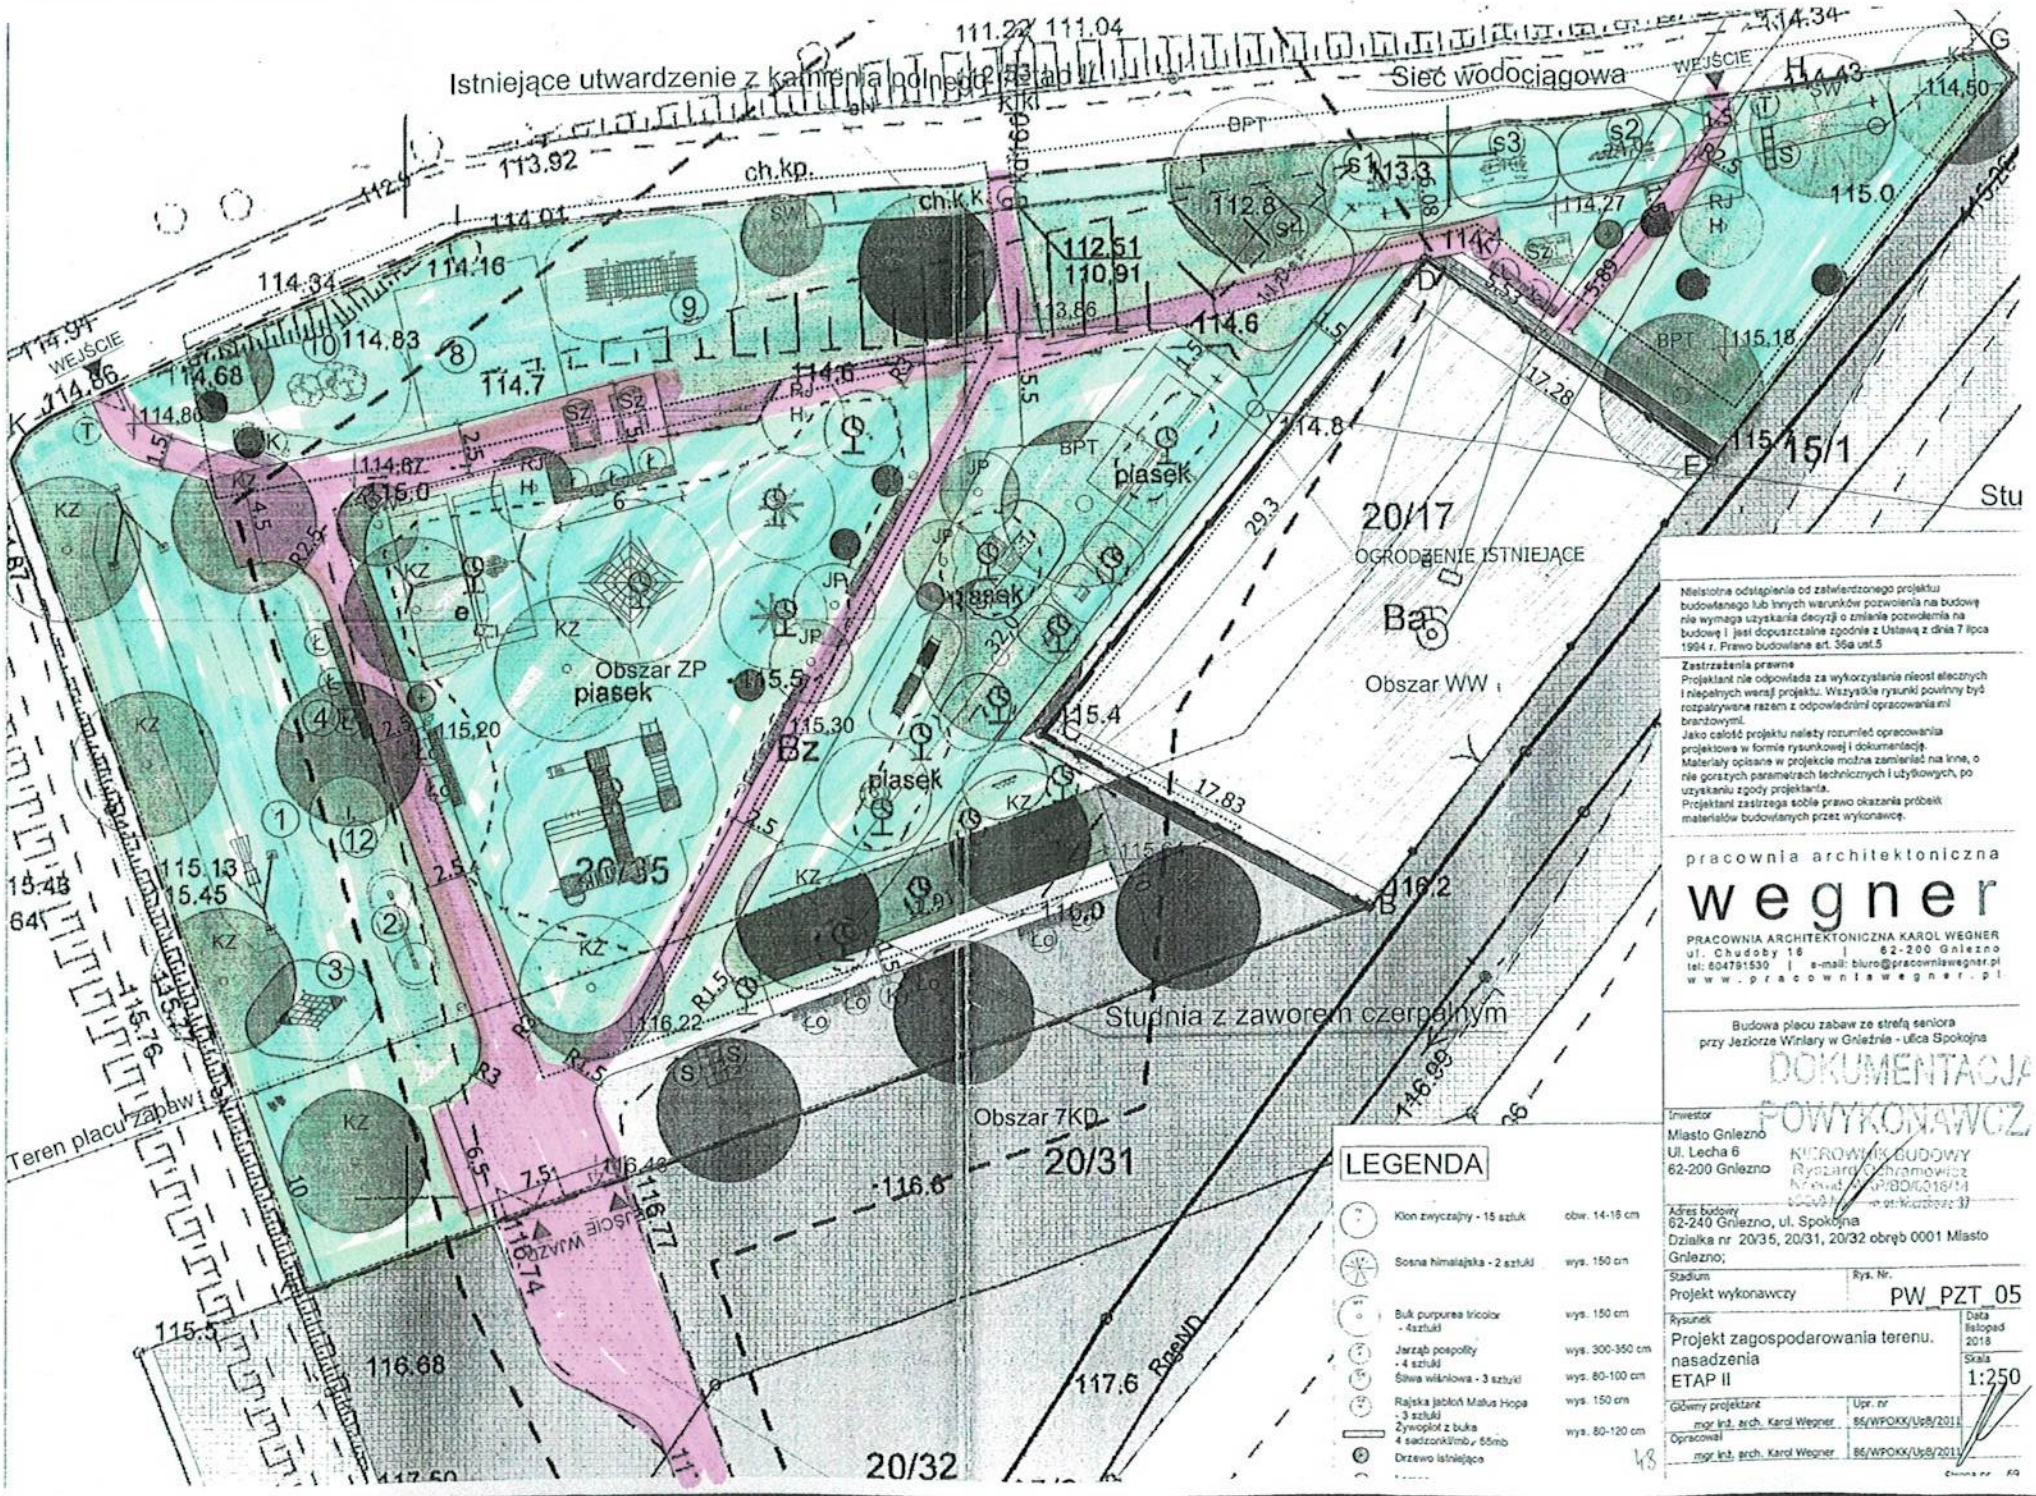


Nieistotne odstąpienia od zatwierdzonego projektu budowlanego lub innych warunków pozwolenia na budowę nie wymaga uzyskania decyzji o zmianie pozwolenia na budowę i jest dopuszczalne zgodnie z Ustawą z dnia 7 lipca 1994 r. Prawo budowlane art. 36a ust.5

**Zastrzeżenia prawne**

Projektant nie odpowiada za wykorzystanie nieostatecznych i niepełnych wersji projektu. Wszystkie rysunki powinny być rozpatrywane razem z odpowiednimi opracowaniami branżowymi.
Jako całość projektu należy rozumieć opracowania projektowe w formie rysunkowej i dokumentację.
Materiały opisane w projekcie można zamieniać na inne, o nie gorszych parametrach technicznych i użytkowych, po uzyskaniu zgody projektanta.
Projektant zastrzega sobie prawo okazania próbek materiałów budowlanych przez wykonawcę.

pracownia architektoniczna
wegner
PRACOWNIA ARCHITEKTONICZNA KAROL WEGNER
ul. Chudoby 16 | 62-200 Gniezno
tel: 604791530 | e-mail: biuro@pracowniawegner.pl
www.pracowniawegner.pl

Budowa placu zabaw ze strefą seniora przy Jeziorze Winiary w Gnieźnie - ulica Spokojna

DOKUMENTACJA POWYKONAWCZA

Inwestor
Miasto Gniezno
Ul. Lecha 6
62-200 Gniezno

KIEROWNIK BUDOWY
Ryszard Ochramowicz
Nr ewid. WKP/BD/0016/14

Adres budowy
62-240 Gniezno, ul. Spokojna
Działka nr 20/35, 20/31, 20/32 obręb 0001 Miasto Gniezno;

| | |
|---|---|
| Stadium: Projekt wykonawczy | Rys. Nr. PW_PZT_05 |
| Rysunek: Projekt zagospodarowania terenu. nasadzenia ETAP II | Data listopad 2018 |
| | Skala 1:250 |
| Główny projektant: mgr inż. arch. Karol Wegner | Upr. nr 86/WPOKK/UpB/2011 |
| Opracował: mgr inż. arch. Karol Wegner | 86/WPOKK/UpB/2011 |